ATELIERS ET CHANTIERS DE FRANCE
DUNKERQUE

**Pl. 17**

# MARINE NATIONALE

# AIGLE

## Contre Torpilleur de 2480 tx

## ARMEMENT GENERAL ... MATURES

Echelle 1/100

### VUE TRANSVERSALE DU MAT AR
### VUE DE L'AR

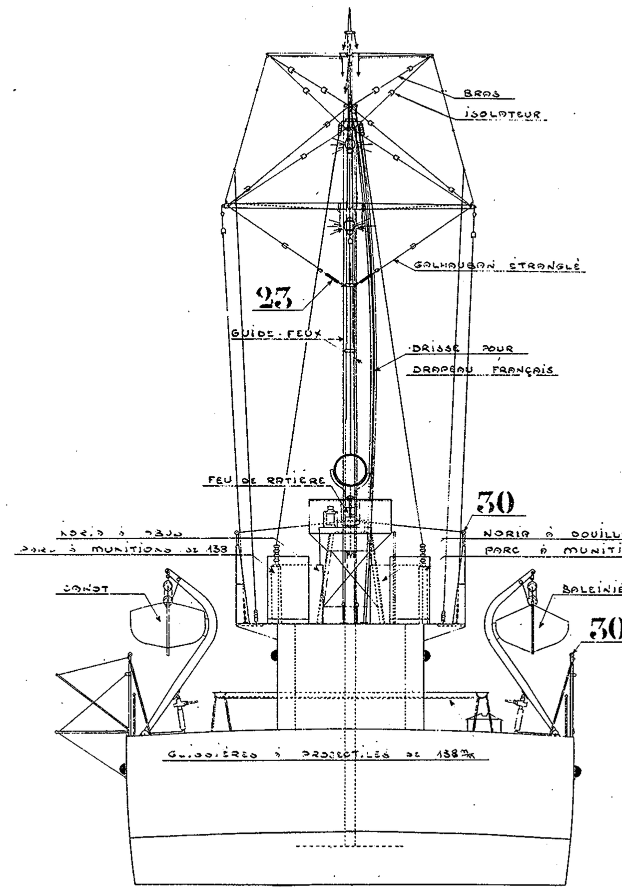


### LEGENDE

| REPÈRES | DESIGNATION | REPÈRES | DESIGNATION |
|---|---|---|---|
| 1 | Écubier de remorque AV | 20 | Piton pr haubans de cheminées |
| 2 | Écubier de remorque AR | 21 | Piton pr haubans de mature |
| 3 | Chaumard à 2 rouleaux | 22 | Taquet de tournage |
| 4 | Chaumard à 3 rouleaux | 23 | Ridoir pour mâture |
| 5 | Bitte | 24 | Petit ridoir de garde-corps |
| 6 | Bossoir à grenades | 25 | Grand ridoir |
| 7 | Bossoir à vivres | 26 | Ridoir pour haubans de cheminées |
| 8 | Bossoir pour échelles d'embarqt | 27 | Support pr bouée de sauvetage |
| 9 | Bossoir pr embarqt des torpilles | 28 | Potence éclairage échelle de coupée |
| 10 | Potence pr manipulation des cônes de torpilles | 29 | Montant de faitière |
| 11 | Touret pour aussière de 102 % | 30 | Montant de tente |
| 12 | Touret pour aussière de 89 % | 31 | Tangon de rideau de carène |
| 13 | Touret pour aussière de 70 % | 32 | Poulie pr tangon rideau de carène |
| 14 | Touret pour aussière de 38 % | 33 | Tangon pour embarcations |
| 15 | Boucle de remorque | 34 | Mât de sonde |
| 16 | Piton pour bosse métallique | 35 | Chandelier fixe |
| 17 | Piton pour bosse en chanvre | 36 | Chandelier rabattable |
| 18 | Piton à œil bigorné | 37 | Chandelier articulé |
| 19 | Piton à boucle | 38 | Crochets pr filière de tente |
| | | 39 | Crochets pr filière de garde-corps |

### VUE TRANSVERSALE DU MAT AV
### VUE DE L'AR

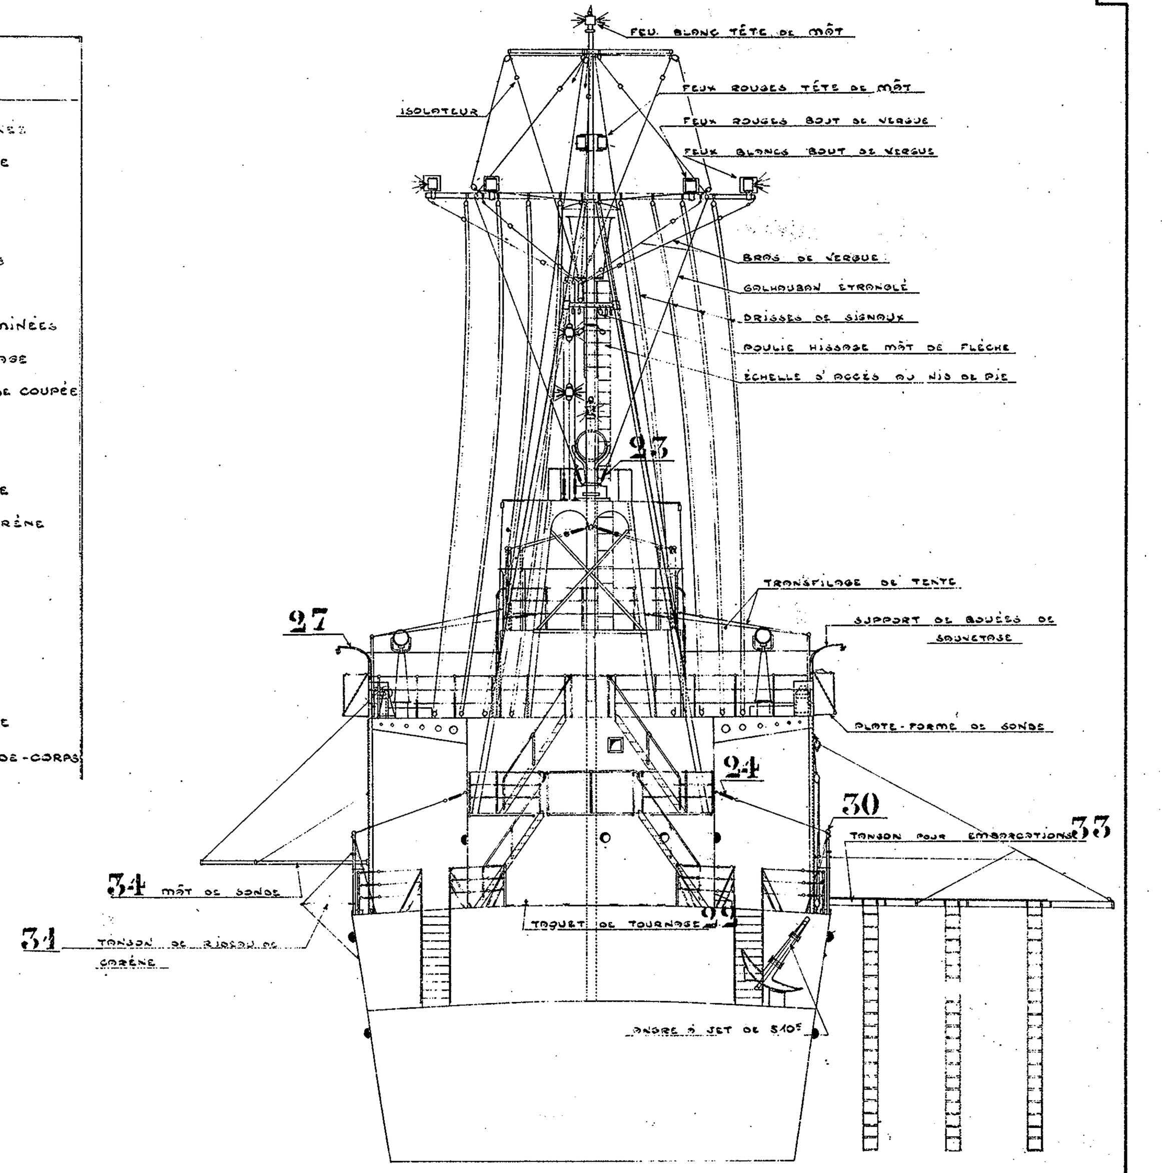

Certifié conforme à l'exécution.
Dunkerque, le 26 Janvier 1933.
L'Ingénieur Principal du Génie Maritime. Villepelet